

PKP S.A.
ODDZIAŁ GOSPODAROWANIA NIEMUCHOŚCIAMI W POZNANIU
KOLEJOWY ZESPÓŁ UZGADNIANIA DOKUMENTACJI PROJEKTOWEJ W SZCZECINIE
 Na podstawie art. 28 ust. 1 ustawy z dnia 17 maja 1989r. - Prawo Geodezyjne i Kartograficzne (Dz. U. z 2000r. poz. 1988 i Nr 120 poz. 1258) uzgodniono usytuowanie projektowanych sieci uzbrojenia terenu


Kanalizacja sanitarna
dz. 116/1 obr. Kędzieszyk

Uzgodnione usytuowanie sieci uzbrojenia terenu podlega wyliczeniu i geodezyjnej inwentaryzacji powykonawczej przez jednostki uprawnione do wykonania prac geodezyjnych. Uzgodnienie usytuowania projektowanych sieci uzbrojenia terenu zachowuje ważność przez okres 3 lat od dnia wydania opinii w sprawie uzgadniania usytuowania projektowanych sieci uzbrojenia terenu. Uzgodnienie tracą ważność w przypadku o którym mowa w § 13 rozporządzenia Ministra Rozwoju Regionalnego i Budownictwa z dnia 2 kwietnia 2001r. w sprawie geodezyjnej ewidencji sieci uzbrojenia terenu oraz zespołów uzgadniania dokumentacji projektowej (Dz. U. Nr 38 poz. 455).

KZUDP *N17.11.6-6120-63/2012* Kolejowy Zespół Uzgadniania Dokumentacji Projektowej w Szczecinie
 Szczecin, dnia *28.11.2012r.*

PRZEWODNICZĄCY
Kolejowego Zespołu Uzgadniania
Dokumentacji Projektowej w Szczecinie
GEODETA UPRAWNIONY

KW12
Ewa Wróblewska
 nr upraw. zawod. 15399

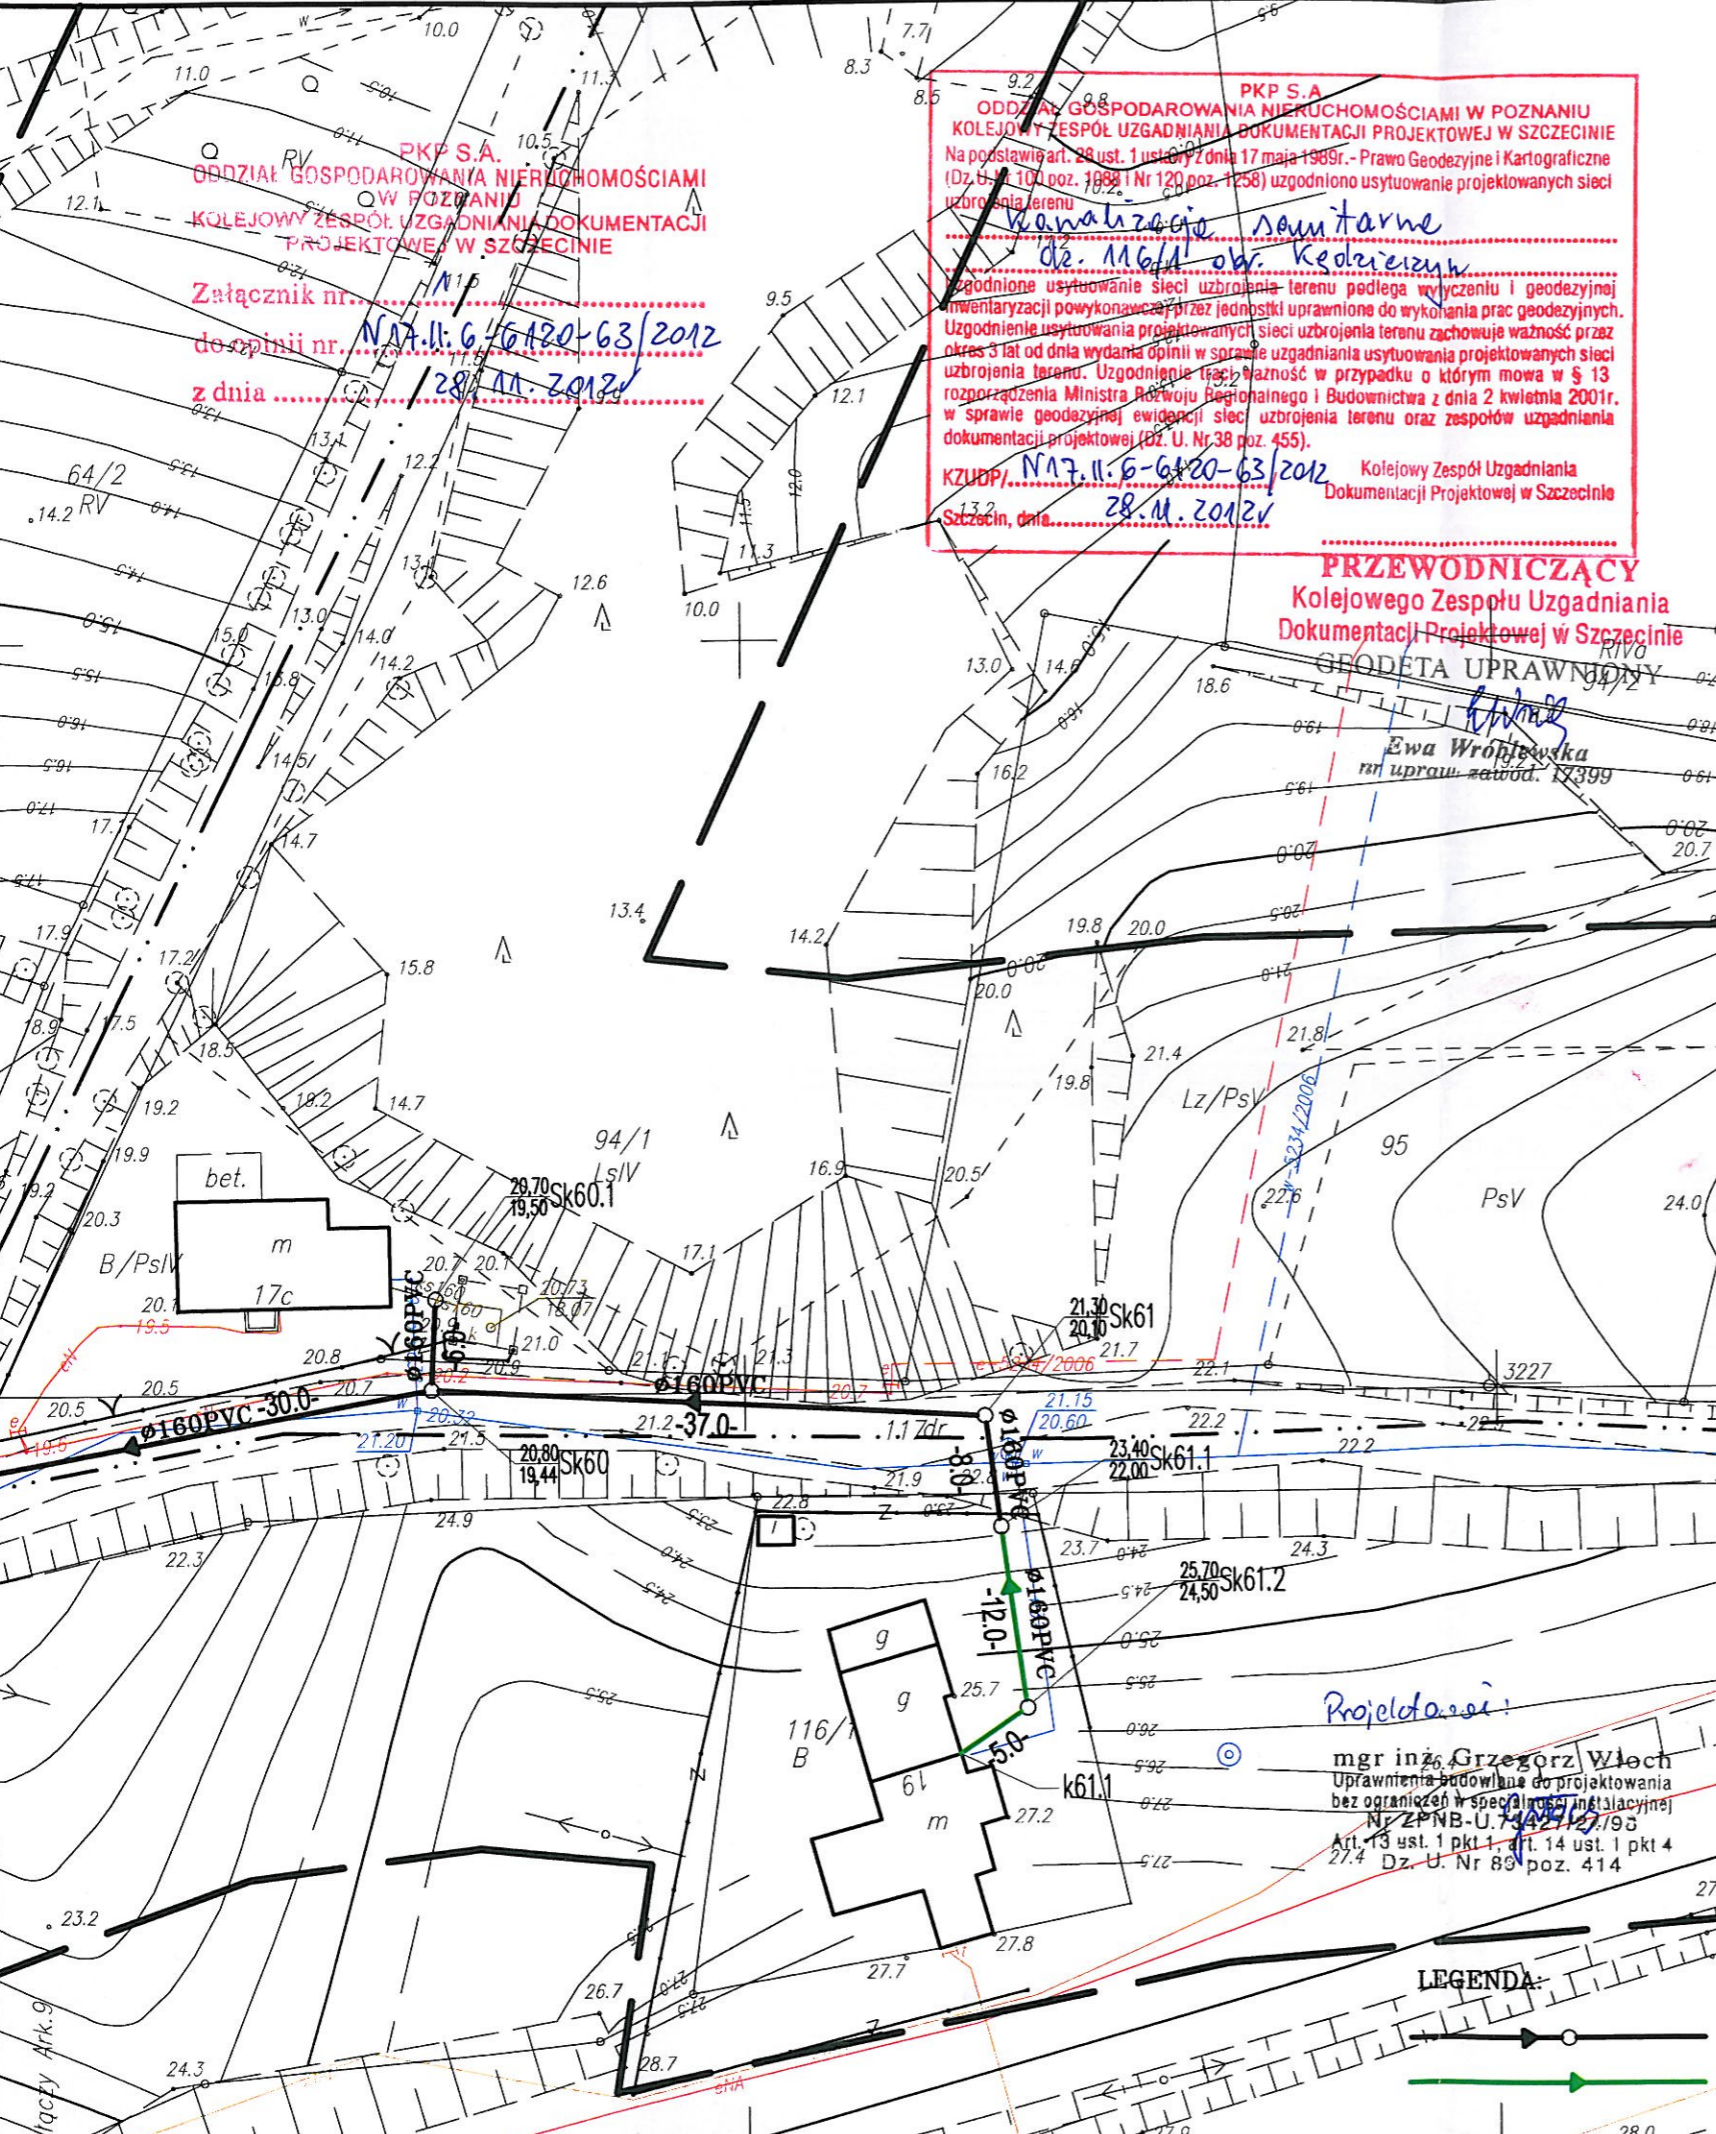

województwo zachodniopomorskie
 SKALA: 1:500
 Układ współrzędnych: 2000/5
 Poziom odniesienia wysokości: Kronsztad '86
 Kierownik roboty:

Jerzy Cieszek Jerzy Martyniuk
 78-400 Szczecinek ul. Koszalińska 89
 tel. 94 37-405-73
 nazwa jednostki wykonawstwa geodezyjnego
 Wykonano w ramach roboty geodezyjnej:

Mapę do celów projektowych sporządzono przy wykorzystaniu:
 1. Mapy zasadniczej w skali 1:500 sekcje: 5.218.31.16.1.4; 3.2
 2. Danych branżowych części uzbrojenia podziemnego
 3. Pomiaru zieleni wysokiej i pomników przyrody oraz pomiaru innych obiektów wskazanych przez projektanta
 4. Opracowanych geodezyjnie elementów planu zagospodarowania przestrzennego (linie rozgraniczające, linie regulacyjne, osie ulic)

W zakresie opracowania znajdują się punkty osnowy nr: 1062
 podlegające ochronie na podstawie art. 15, art. 48 ust. 1 pkt 3 ustawy Prawo geodezyjne i kartograficzne
 Identyfikator: 15.6
 Granice i nr działek ewidencyjnych według danych PDRGK w Koszalinie z dnia: 24-08-2012r.
 Dane dotyczące granic nie spełniają obowiązujących przepisów rozporządzenia MRRiB w sprawie ewidencji gruntów i budynków

Metoda sporządzenia mapy: wektorowa/cyfrowa
 Na mapie do celów projektowych wykazano następujące uzgodnione przez ZUDP projekty sieci uzbrojenia terenu:

18.5
 94/5
 LsV

e.w. 5234/2006
 Aktualność ZUD na dzień 24-08-2012r.
 Informacje dotyczące typu nośnika oraz zawartości nośnika z danymi cyfrowymi:

23.3
 21.1
 22.6
 21.5
 21.0
 21.5
 23.3
 23.8
 22.9
 24.0
 24.3
 26.4
 26.7
 26.1
 26.7
 27.2
 27.9
 114
 1062

1. Typ nośnika: 800
 2. Zawartość: 617-2_2012.DXF 7.08 MB
 2006.30-08-2012r.

Rejestracja: 23.3

Informacje dodatkowe:


1. Zakres pomiaru:
 2. Redakcja znaków zgodna z instrukcją techniczną K-1 (1979) / K1 (Podstawowa Mapa Kraju z 1998r.)
 3. Stopień kartometryczności mapy do celów projektowych jest zgodny z przepisami instrukcji technicznej K1 (1979) / K-1 (Podstawowa Mapa Kraju z 1998r.)
 4. Wszystkie trwałe obiekty podlegają wytyczeniu przez jednostkę wykonawstwa geodezyjnego
 5. Nie wyklucza się istnienia w terenie również uzbrojenia o którym brak był informacji branżowych i nie zostało opreżone w czasie inwentaryzacji geodezyjnej


Uzbrojenie opracowano na podstawie 116/2 Danych branżowych z literą B
 2. Pośredniego ustalenia przebiegu aparaturą elektromagnetyczną z literą A
 3. Bezpośrednich pomiarów powykonawczych bez litery


W związku z tym w częściach 1 i 2 nie gwarantuje się kompletności, a dokładność położenia uzbrojenia na mapie może być niższa od dokładności kartometrycznej mapy.


Aktualność mapy do celów projektowych na dzień: 24-08-2012r.


Projektant:
mgr inż. Grzegorz Włoch
 Uprawnienia budowlane do projektowania bez ograniczeń w specjalności instalacyjnej w zakresie sieci, instalacji i urządzeń elektrycznych i elektroenergetycznych
 Nr ZPNB-U. 7447/12/195
 Art. 13 ust. 1 pkt 1, art. 14 ust. 1 pkt 4 27.4 Dz. U. Nr 89 poz. 414

GEOBETA
 mgr inż. Jerzy Martyniuk
 Nr uprawniaj. 2393

GEOSYSTEM spółka jawna
 Jerzy Cieszek Jerzy Martyniuk
 ul. Koszalińska 89
 78-400 SZCZECINEK
 tel. 94 37 405 73 fax 94 37 231 43
 NIP 673 000 53 61 REGON 330 35 190
 e-mail geosystem@ko.onet.pl

LEGENDA:

PROJ. KANALIZACJA SANITARNA GRAWITACYJNA
 PROJ. ZEWNĘTRZNA INSTALACJA KANALIZACJI GRAWITAC.