



Zachodniopomorski Zarząd Dróg Wojewódzkich w Koszalinie

75-122 KOSZALIN, ul. Szczecińska 31

Telefon centrali: /094/ 342 78 31
Sekretariat: /094/ 342 56 93
fax: /094/ 342 43 28

NIP: 669-22-14-133
REGON: 330961132
<http://www.zzdw.koszalin.pl>
e-mail: zzdw@zzdw.koszalin.pl

Nr konta: Bank PKO Bank Polski SA I/O Koszalin 52 1020 2791 0000 7402 0093 1246

Koszalin, dnia 20.09.2012

ZZDW. 3/MP/422D/283/2012

*Biuro Inżynierskie BUDZISZ sp. z o.o.
ul. Przyjaciół 21
76-024 Konikowo*

OŚWIADCZENIE


Na podstawie art. 34 ust. 3 pkt. 3 ppkt. b ustawy Prawo budowlane (Dz. U z 2006r., Nr 156, poz. 1118 z późn. zm.) – Zachodniopomorski Zarząd Dróg Wojewódzkich w Koszalinie **opiniuje pozytywnie układ komunikacyjny dla działki nr 7/2 w obrębie Gorzebądz do projektowanej przepompowni ścieków, w oparciu o istniejący zjazd z drogi wojewódzkiej nr 203 (dz. nr 79)** – zgodnie z załącznikiem graficznym posiadającym pieczęć Zachodniopomorskiego Zarządu Dróg Wojewódzkich w Koszalinie.

ZASTĘPCA DYREKTORA
ds. Utrzymania

mgr inż. Waldemar Wejnerowski

Otrzymują:

1. *Biuro Inżynierskie BUDZISZ sp. z o.o., ul. Przyjaciół 21, 76-024 Konikowo*
2. *Gmina Sianów, ul. Armii Polskiej 30, 76-004 Sianów*
3. *RDW w Koszalinie*
4. *a/a*

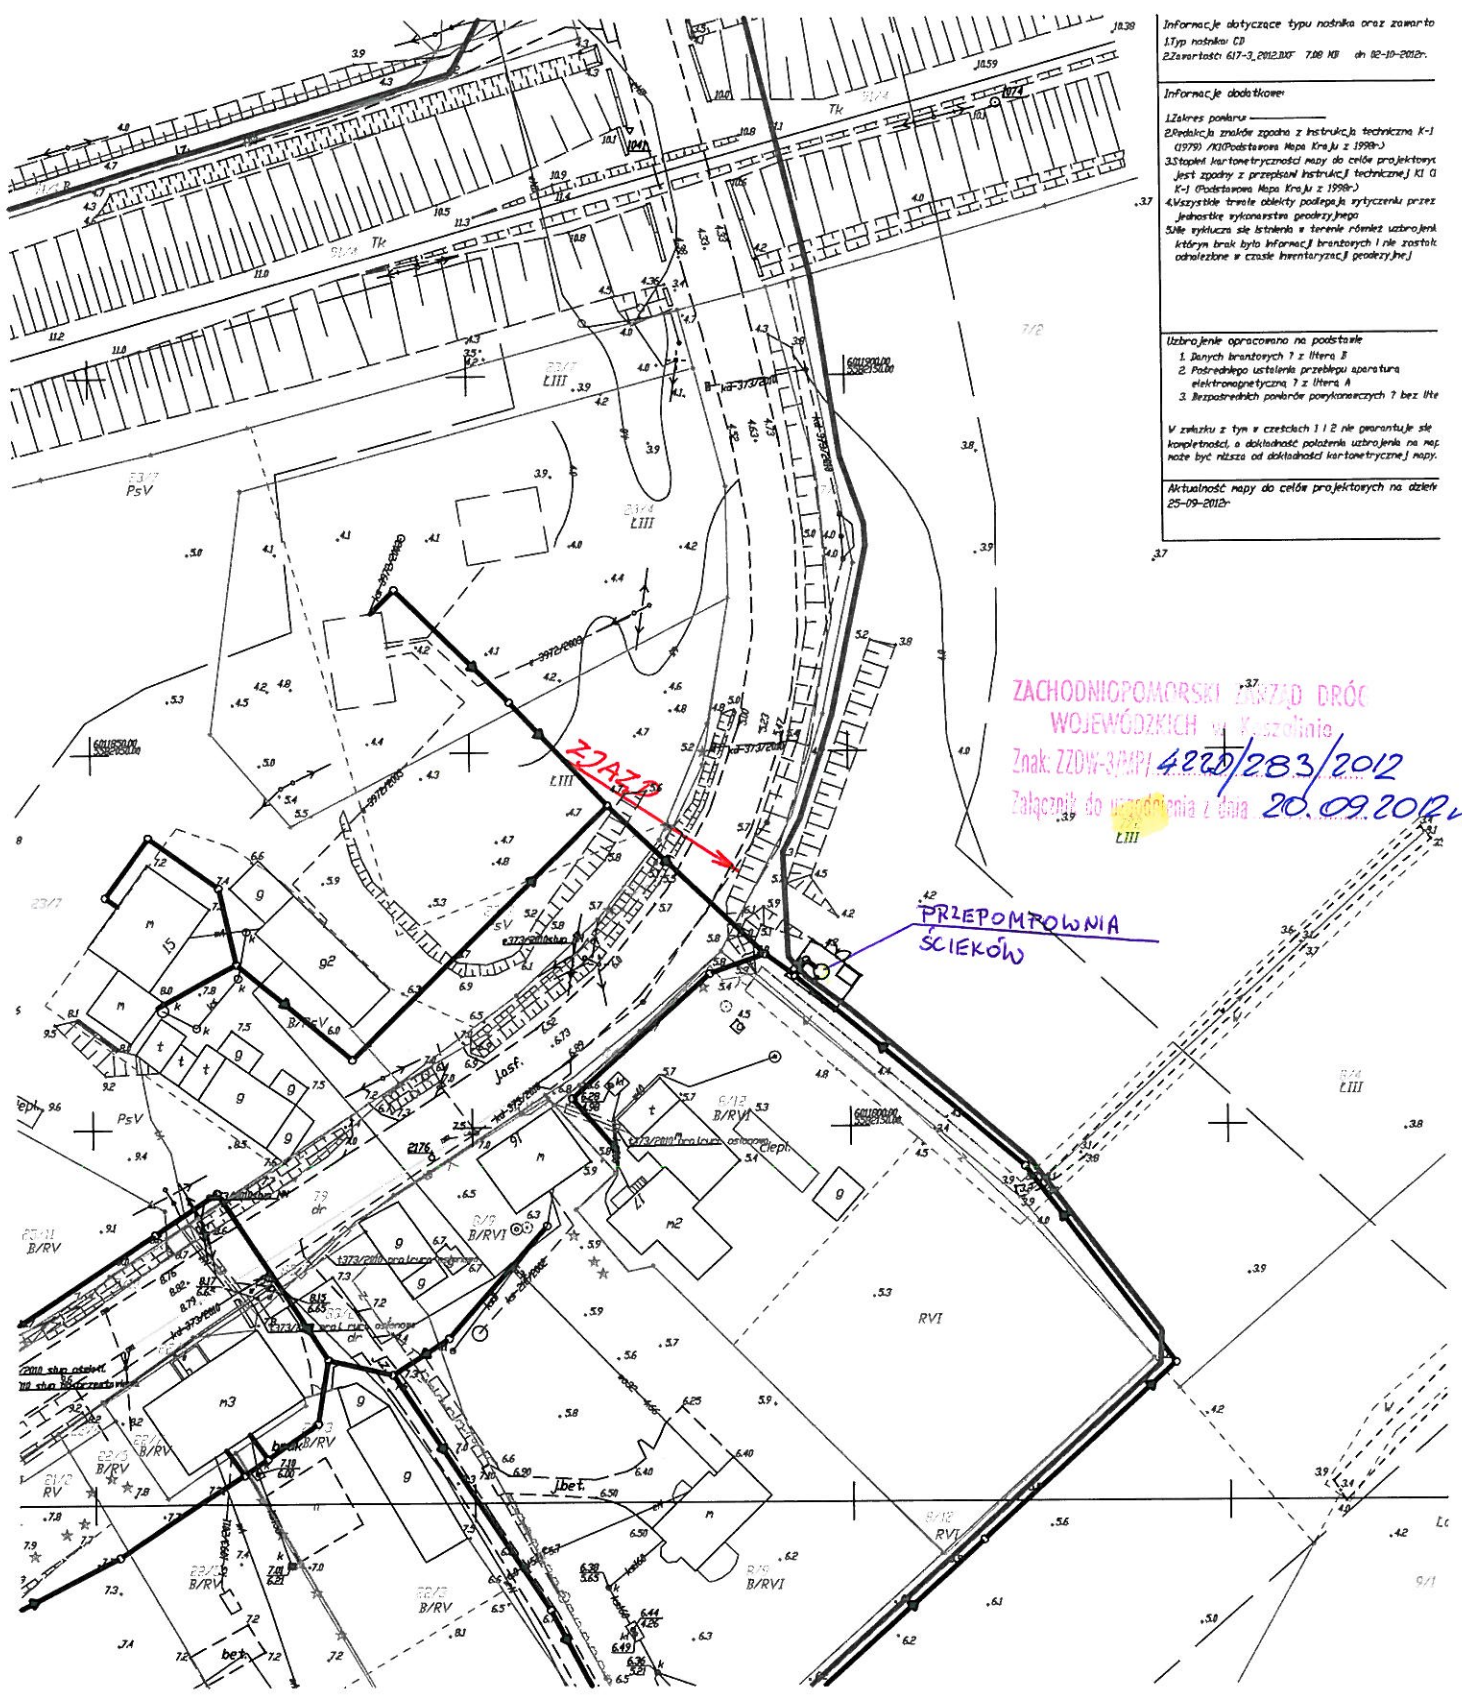


Uzbrojenie opracowano na podstawie:
 1. Danych branżowych 7 z litera E
 2. Podręcznego ustalenia przebiegu aparatury elektrycznej 7 z litera A
 3. Bezpośrednich pomiarów powykonawczych 7 bez litery

W związku z tym w częściach 1 i 2 nie gwarantujemy pełnej kompletności, a dokładność poleżeń uzbrojenia na mapie może być różna od dokładności kartometrycznej mapy.

Aktualność mapy do celów projektowych na dzień 25-09-2012r.

ZACHODNIOPOMORSKI ZARZĄD DRÓG
 WOJEWÓDZKICH w Koszalinie
 Znak: ZZDW-3/MP/ 4220/283/2012
 Załącznik do uzgodnienia z dnia 20.09.2012r.

PRZEPOMIOWNIA
 ŚCIEKÓW

GORZEBĄDZ
 SKALA 1:1000