


STAROSTA KOSZALIŃSKI
ZESPÓŁ UZGADNIANIWA DOKUMENTACJI PROJEKTOWEJ
W K O S Z A L I Ń E

Geneza: do 17.09.2012 r. na Koszalińskim Urzędzie Miejskim w Koszalinie, ul. Słowackiego 10, w sprawie: projekt budowlany na budowę i eksploatację sieci kanalizacyjnej i wodociągowej w osiedlu mieszkaniowym w miejscowości Sianów, gm. Sianów, pow. Koszaliński, woj. zachodniopomorskie. Projektant: mgr inż. Grzegorz Witoch, ul. J. Kowalczyka 19/2, 74-200 Sianów, pow. Koszaliński, woj. zachodniopomorskie. Data: 12.09.2012 r. (miejscowość i data)

1273/2012
 (599m² opł. m. i. n.)
 ul. Słowackiego 19/2
 (miejscowość i data)

STARSZYSTA
 Przewodnicząca Zespołu (19/2) m. i. n.
 J. Kowalczyk
 Dokumentacja Projektowa (RV)

PSV (projektowo-budowlany)
 Uzasadnienie: do budowy i eksploatacji sieci uzbrojenia terenu zasobowej w miejscowości Sianów, gm. Sianów, pow. Koszaliński, woj. zachodniopomorskie. Projektant: mgr inż. Grzegorz Witoch, ul. J. Kowalczyka 19/2, 74-200 Sianów, pow. Koszaliński, woj. zachodniopomorskie. Data: 12.09.2012 r. (miejscowość i data)

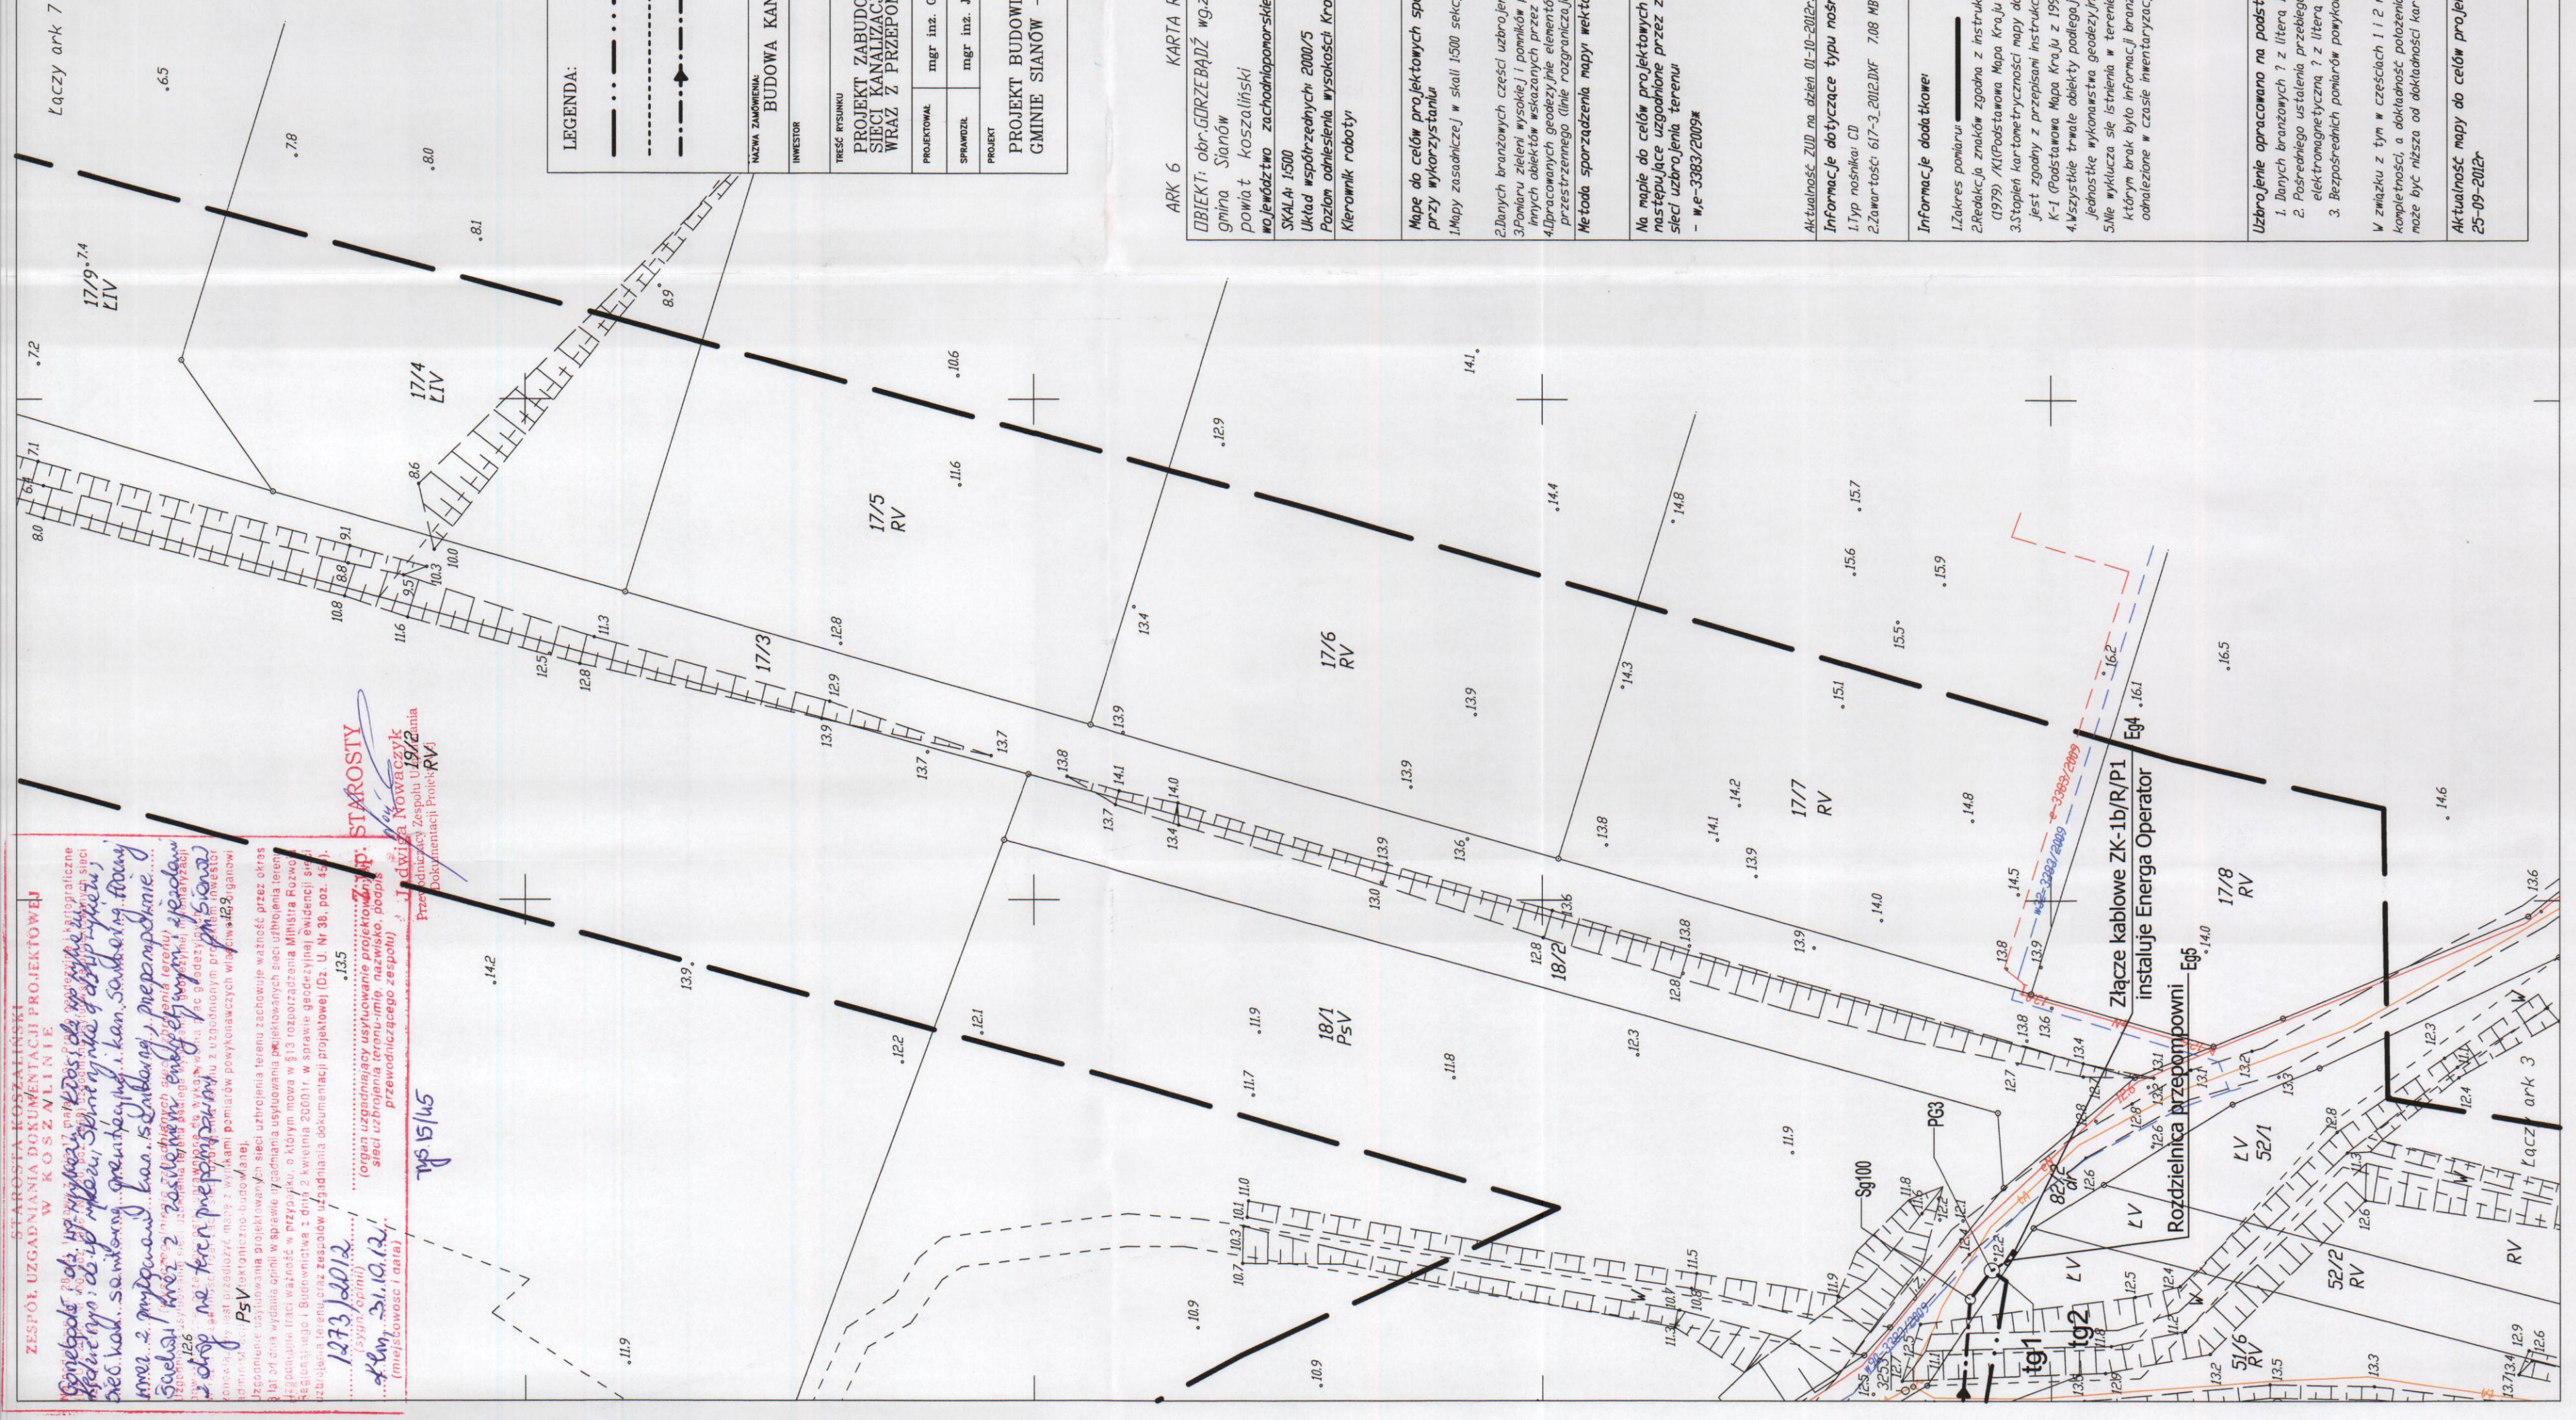

LEGENDA:

- PROJ. KANALIZACJA SANITARNA TŁOCZNA
- PROJ. ZASILANIE ENERGETYCZNE
- PROJ. KANALIZACJA SANITARNA GRAWITACYJNA

NAZWA ZAMÓWIENIA: BUDOWA KANALIZACJI SANITARNEJ W GMINIE SIANÓW – KANALIZACJA ZACHÓD

INWESTOR: GMINA SIANÓW
 UL. ARMII POLSKIEJ 30, 76-004 SIANÓW

TREŚĆ RYSUNKU: PROJEKT ZABUDOWY I ZAGOSPODAROWANIA TERENU BUDOWY SIECI KANALIZACJI SANITARNEJ GRAWITACYJNEJ I TŁOCZNEJ WRAZ Z PRZEPOMPOWNIAMI ŚCIEKÓW W M. GORZEBADZ

PROJEKTOWAŁ	mgr inż. Grzegorz Witoch	NR OŚWIADCZENIA	U/73427/24/98	STANUM	PB
SPRAWDZIŁ	mgr inż. Justyna Kutryna	NR OŚWIADCZENIA	ZAP/0088/POOS/11	NR UNOWY	GKAP – 272.2.20.2011
PROJEKT		DATA	10.2012.	NR RYSUNKU	15

PROJEKT BUDOWLANY KANALIZACJI SANITARNEJ W GMINIE SIANÓW – KANALIZACJA ZACHÓD

SKALA: 1:500

ARK 6 KARTA REJESTRACYJNA MAPY DO CELÓW PROJEKTOWYCH Strona 437

OBIEKT: obr. GORZEBADZ wg. zakresu gmina Sianów powiat Koszaliński woj. zachodniopomorskie	Jerzy Cieślak Jerzy Martyniuk 78-400 Szczecinek ul. Koszalińska 89 tel. 94 37-405-73
SKALA: 1:500 Układ współrzędnych 2000/5 Poziom odniesienia wysokości kronsztad '86 Kierownik roboty	nazwa jednostki wykonawstwa geodezyjnego Wykonano w ramach roboty geodezyjnej KERG nr: 617-3/2012
Mapę do celów projektowych sporządzono przy wykorzystaniu: 1. Mapy zasadniczej w skali 1:500 sekcja 5210.31.17.32 2. Danych brązowych części uzbrojenia podziemnego 3. Planu zieleni wysokości i pomników przyrody oraz pomiaru innych obiektów wskazanych przez projektanta 4. Danych geodezyjnych elementów planu zagospodarowania przestrzennego (linie rozgraniczające, linie regulacyjne, osie) Identyfikator	V zakresie opracowania znajdują się punkty osnowy nr: - brak
Metoda sporządzenia mapy wektorowa/Cyfrowa	Granice i nr działek ewidencyjnych według danych PUDOK w Koszalinie z dnia: 25-09-2012r. Dane dotyczące granic nie spełniają obowiązujących przepisów rozporządzenia MRBB w sprawie ewidencji gruntów i budynków

Informacje dotyczące typu nośnika oraz zawartości nośnika z danymi cyfrowymi

Aktualność: ZUD na dzień 01-10-2012r.
 1. Typ nośnika: CD
 2. Zawartość: 617-3_2012.DXF 7.08 MB dn 02-10-2012r.

Informacje dodatkowe:

- Zakres pomiaru
- Reakcja znaków zgodna z instrukcją techniczną K-1 (1979) / K1 (Podstawowa Mapa Kraju z 1998r.)
- Stopień kartometryczności mapy do celów projektowych jest zgodny z przepisami instrukcji technicznej K1 (1979) / K-1 (Podstawowa Mapa Kraju z 1998r.)
- Wszystkie trwałe obiekty podlegają wytyczeniu przez jednostkę wykonawstwa geodezyjnego

Skle wyklucza się istnienie w terenie również uzbrojenia, o którym brak było informacji brązowych i nie zostało odnotowane w czasie inwentaryzacji geodezyjnej

Uzbrojenie opracowano na podstawie

- Danych brązowych ? z litera B
- Posredniego ustalenia przebiegu aparatura elektromagnetyczna ? z litera A
- Bezpośrednich pomiarów powykonawczych ? bez litery

V związku z tym w częściach 1 i 2 nie gwarantuje się kompletności, a dokładność położenia uzbrojenia na mapie może być niższa od dokładności kartometrycznej mapy.

Aktualność mapy do celów projektowych na dzień 25-09-2012r.

Rejestracja:

mgr inż. Jerzy Martyniuk
 Nr uprawnień 2383
 Kierownik jednostki wykonawstwa geodezyjnego

G E O D E T A

R 45.15