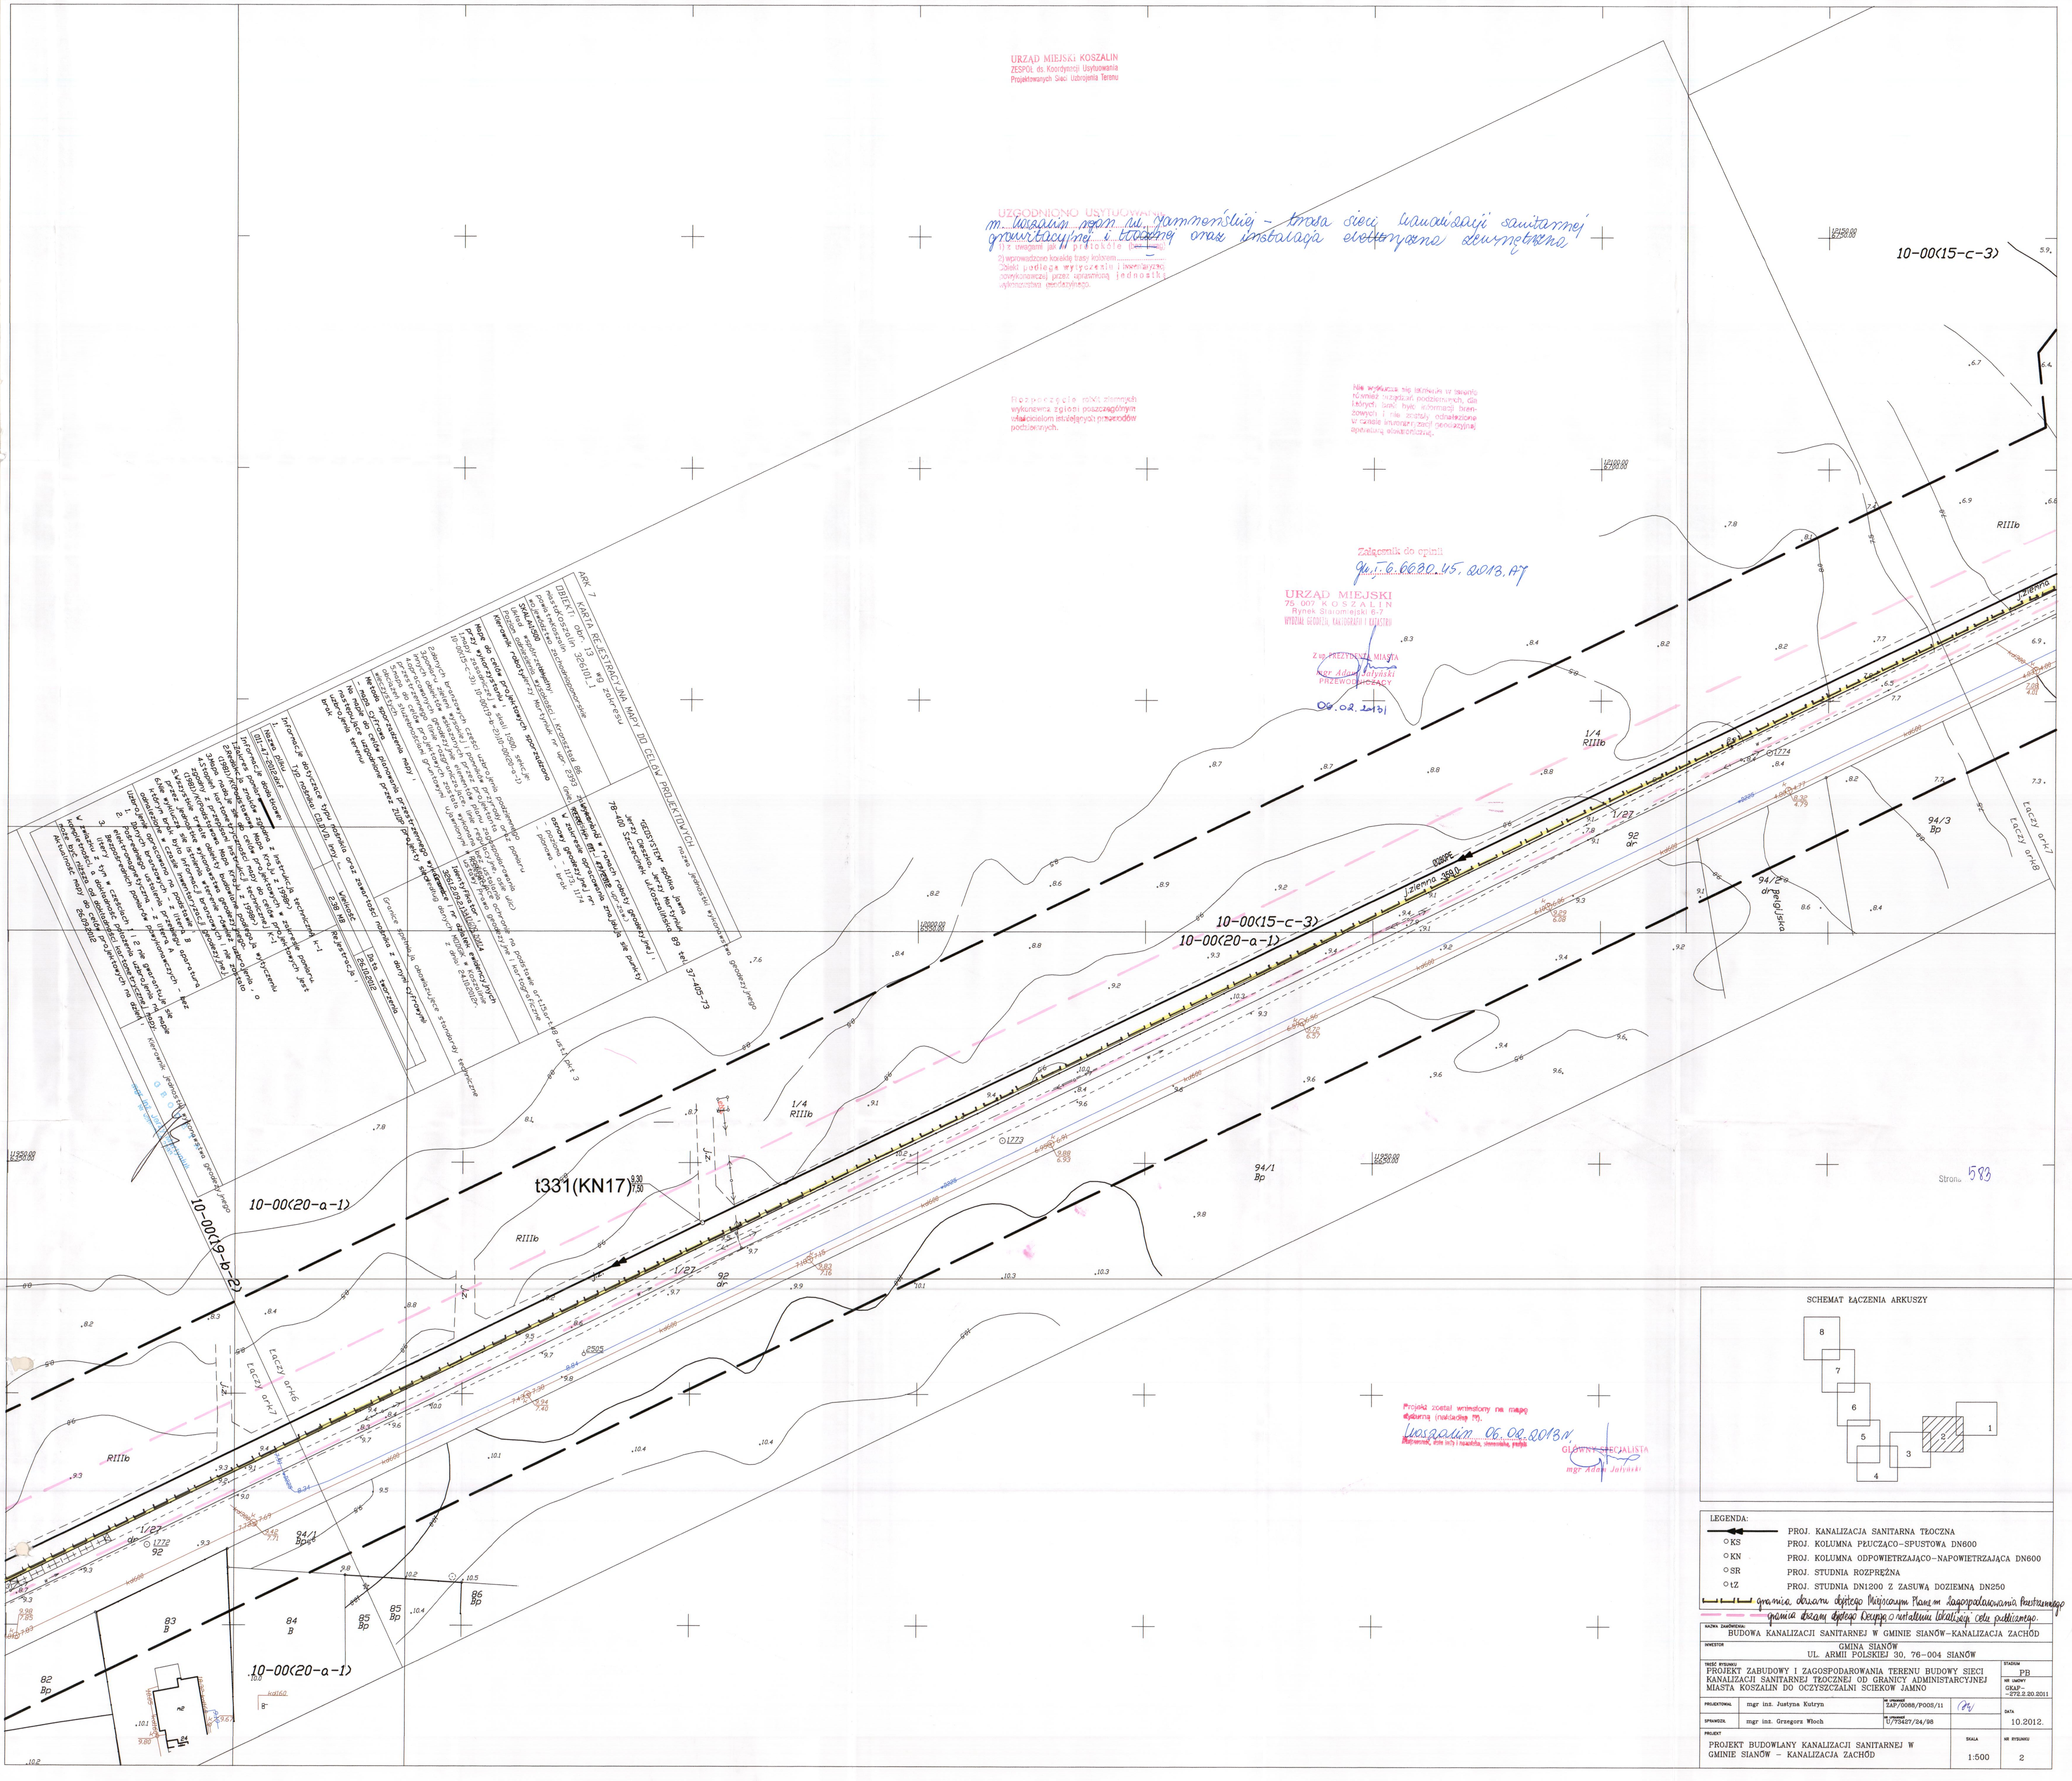

URZĄD MIEJSKI KOSZALIN
ZESPÓŁ ds. Koordynacji Usytuowania Projektowanych Sieci Uzbrojenia Terenu
UZGODNIONO USYTUOWANIE
m. Koszalin rejon ul. Jamneńskiej - trasa sieci kanalizacji sanitarnej grawitacyjnej i tłocznej oraz instalacja elektryczna zewnętrzna
1) z uwagami jak w protokóle
2) wprowadzono korektę trasy kolorem
Obiekt podlega wytyczeniu i inwentaryzacji powykonawczej przez uprawnioną jednostkę wykonawstwa geodezyjnego.
Rozpoczęcie robót ziemnych wykonawca zgłosi poszczególnym właścicielom istniejących przewodów podziemnych.
Nie wyklucza się istnienia w terenie również urządzeń podziemnych, dla których brak było informacji branżowych i nie zostały odnalezione w czasie inwentaryzacji geodezyjnej aparaturą elektroniczną.
Załącznik do opinii
GN.I.6.6630.45.2013.AT
URZĄD MIEJSKI
75-007 KOSZALIN
Rynek Staromiejski 6-7
WYDZIAŁ GEODEZJI, KARTOGRAFII I KATASTRU
Z up. PREZYDENTA MIASTA
mgr Adam Jałyński
PRZEWODNICZĄCY
06.02.2013
Projekt został wniesiony na mapę zbiorczą (nakładkę N).
Koszalin 06.08.2013 r.
GŁÓWNY SPECJALISTA
mgr Adam Jałyński
Strona 583
10-00(15-c-3)
10-00(20-a-1)
10-00(19-b-2)
t331(KN17) 9,30 7,50
Łączy ark7
Łączy ark8
Łączy ark6
Belgijska
94/3 Bp
94/2 dr
94/1 Bp
92 dr
1/27
1/4 RIIIb
RIIIb
86 Bp
85 Bp
84 B
83 B
82 Bp
j.z.
Ø280PE
j.ziemna 359,0
ARK 7
KARTA REJESTRACYJNA MAPY DO CELÓW PROJEKTOWYCH
OBIEKT: obr. 13 wg zakresu
miasto Koszalin 326101_1
powiat m.Koszalin
województwo zachodniopomorskie
SKALA 1:500
Układ współrzędnych:
Poziom odniesienia wysokości : Kronsztad 86
Kierownik roboty Jerzy Martyniuk nr upr. 2393
Mapę do celów projektowych sporządzono przy wykorzystaniu :
1.mapy zasadniczej w skali 1:500, sekcje: 10-00(15-c-3); 10-00(19-b-2);10-00(20-a-1)
2.danych branżowych części uzbrojenia podziemnego
3.pomiaru zieleni wysokiej i pomników przyrody oraz pomiaru innych obiektów wskazanych przez projektanta
4.opracowanych geodezyjnie elementów planu zagospodarowania przestrzennego (linie rozgraniczające, linie regulacyjne, osie ulic)
5.mapa do celów projektowych została wykonana bez ustalania obciążeń służebnościami gruntowymi ujawnionymi w księgach wieczystych
Metoda sporządzenia mapy :
- mapa cyfrowa
Na mapie do celów planowania przestrzennego wykonawca następujące uzgodnione przez ZUDP projekty sieci uzbrojenia terenu:
brak
nazwa jednostki wykonawstwa geodezyjnego
"GEOSYSTEM" spółka jawna
Jerzy Cieszko, Jerzy Martyniuk
78-400 Szczecinek ul.Koszalińska 89 tel. 37-405-73
Wykonano w ramach roboty geodezyjnej : KERG nr 011-47/2012
W zakresie opracowania znajdują się punkty osnowy geodezyjnej nr:
- pozioma - 1173, 1174
- pionowa - brak
Identyfikator : 3261.2.09.2.1331/C09.2047.4
Granice i nr działek ewidencyjnych według danych MODGiK w Koszalinie z dnia: 24.10.2012r.
Granice spełniają obowiązujące standardy techniczne
Informacje dotyczące typu nośnika oraz zawartości nośnika z danymi cyfrowymi:
Typ nośnika: CD,DVD, inny :....
Nazwa pliku 011-47-2012.dxf
Wielkość 2.38 MB
Data tworzenia 26.10.2012
Rejestracja :
Informacje dodatkowe:
1.Zakres pomiaru zgodna z instrukcją techniczną K-1
2.Redakcja znaków zgodna z instrukcją techniczną K-1 (1981)/K(Podstawowa Mapa Kraju z 1998r)
3.Mapa nadaje się do celów projektowych w zakresie pomiaru.
4.Stopień kartometryczności mapy do celów projektowych jest zgodny z przepisami instrukcji technicznej K-1 (1981)/K(Podstawowa Mapa Kraju z 1998r)
5.Wszystkie trwałe obiekty budowlane podlegają wytyczeniu przez jednostkę wykonawstwa geodezyjnego.
6.Nie wyklucza się istnienia w terenie również uzbrojenia, o którym brak było informacji branżowych i nie zostało odnalezione w czasie inwentaryzacji geodezyjnej.
Uzbrojenie opracowano na podstawie :
1. Danych branżowych - z literą B
2. Pośredniego ustalenia przebiegu aparatura elektromagnetyczną - z literą A
3. Bezpośrednich pomiarów powykonawczych - bez litery
W związku z tym w częściach 1 i 2 nie gwarantuje się kompletności, a dokładność położenia uzbrojenia na mapie może być niższa od dokładności kartometrycznej mapy.
Aktualność mapy do celów projektowych na dzień : 26.09.2012
Kierownik jednostki wykonawstwa geodezyjnego
GEOSYSTEM
mgr inż. Jerzy Martyniuk
SCHEMAT ŁĄCZENIA ARKUSZY
LEGENDA:
PROJ. KANALIZACJA SANITARNA TŁOCZNA
KS PROJ. KOLUMNA PŁUCZĄCO-SPUSTOWA DN600
KN PROJ. KOLUMNA ODPOWIETRZAJĄCO-NAPOWIETRZAJĄCA DN600
SR PROJ. STUDNIA ROZPRĘŻNA
tZ PROJ. STUDNIA DN1200 Z ZASUWĄ DOZIEMNĄ DN250
granica obszaru objętego Miejscowym Planem Zagospodarowania Przestrzennego
granica obszaru objętego Decyzją o ustaleniu lokalizacji celu publicznego
NAZWA ZAMÓWIENIA: BUDOWA KANALIZACJI SANITARNEJ W GMINIE SIANÓW-KANALIZACJA ZACHÓD
INWESTOR: GMINA SIANÓW UL. ARMII POLSKIEJ 30, 76-004 SIANÓW
TREŚĆ RYSUNKU: PROJEKT ZABUDOWY I ZAGOSPODAROWANIA TERENU BUDOWY SIECI KANALIZACJI SANITARNEJ TŁOCZNEJ OD GRANICY ADMINISTRACYJNEJ MIASTA KOSZALIN DO OCZYSZCZALNI ŚCIEKÓW JAMNO
STADIUM PB
NR UMOWY GKAP-272.2.20.2011
PROJEKTOWAŁ mgr inż. Justyna Kutryn
NR UPRAWNIEŃ ZAP/0088/POOS/11
SPRAWDZIŁ mgr inż. Grzegorz Włoch
NR UPRAWNIEŃ U/73427/24/98
DATA 10.2012.
PROJEKT: PROJEKT BUDOWLANY KANALIZACJI SANITARNEJ W GMINIE SIANÓW - KANALIZACJA ZACHÓD
SKALA 1:500
NR RYSUNKU 2